




PLAN 1:200

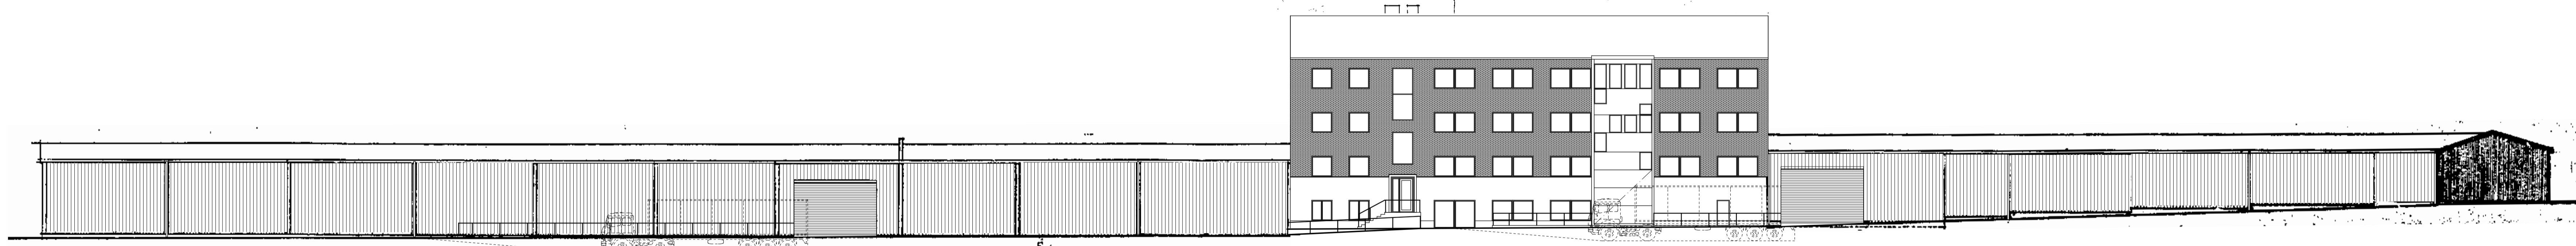


FASAD MOT NORR

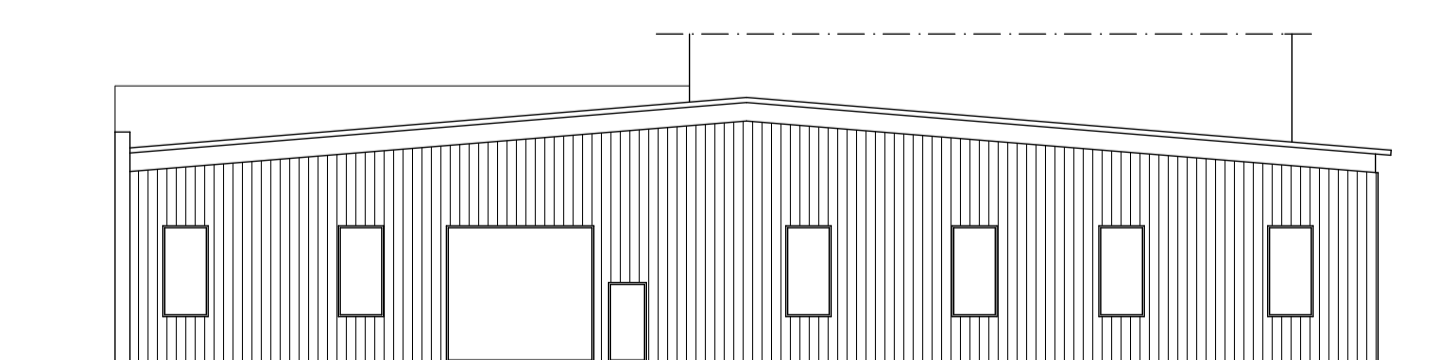

FASAD MOT ÖSTER

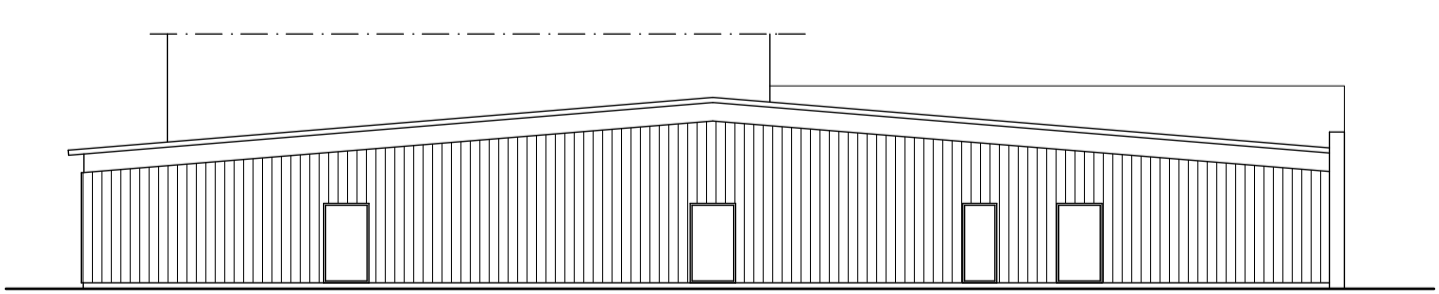

FASAD MOT VÄSTER

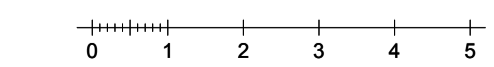

BET	ANT	ÄNDRING AVSER	DATUM	SIGN
<b>RELATIONSHANDLING</b>				
BUDKAVELN 18				
<b>ANKAR</b> arkitekter				
LUPPORAG NR	RITAD AV	HANDLAGGARE		
DATUM	ANSVARIG			
2012.12.21	C-A Ankar			
Om- och tillbyggnad industrihus Plan BV och fasad mot norr				
SKALA	NUMMER			BET
1:200 (A1)	A-40.1			