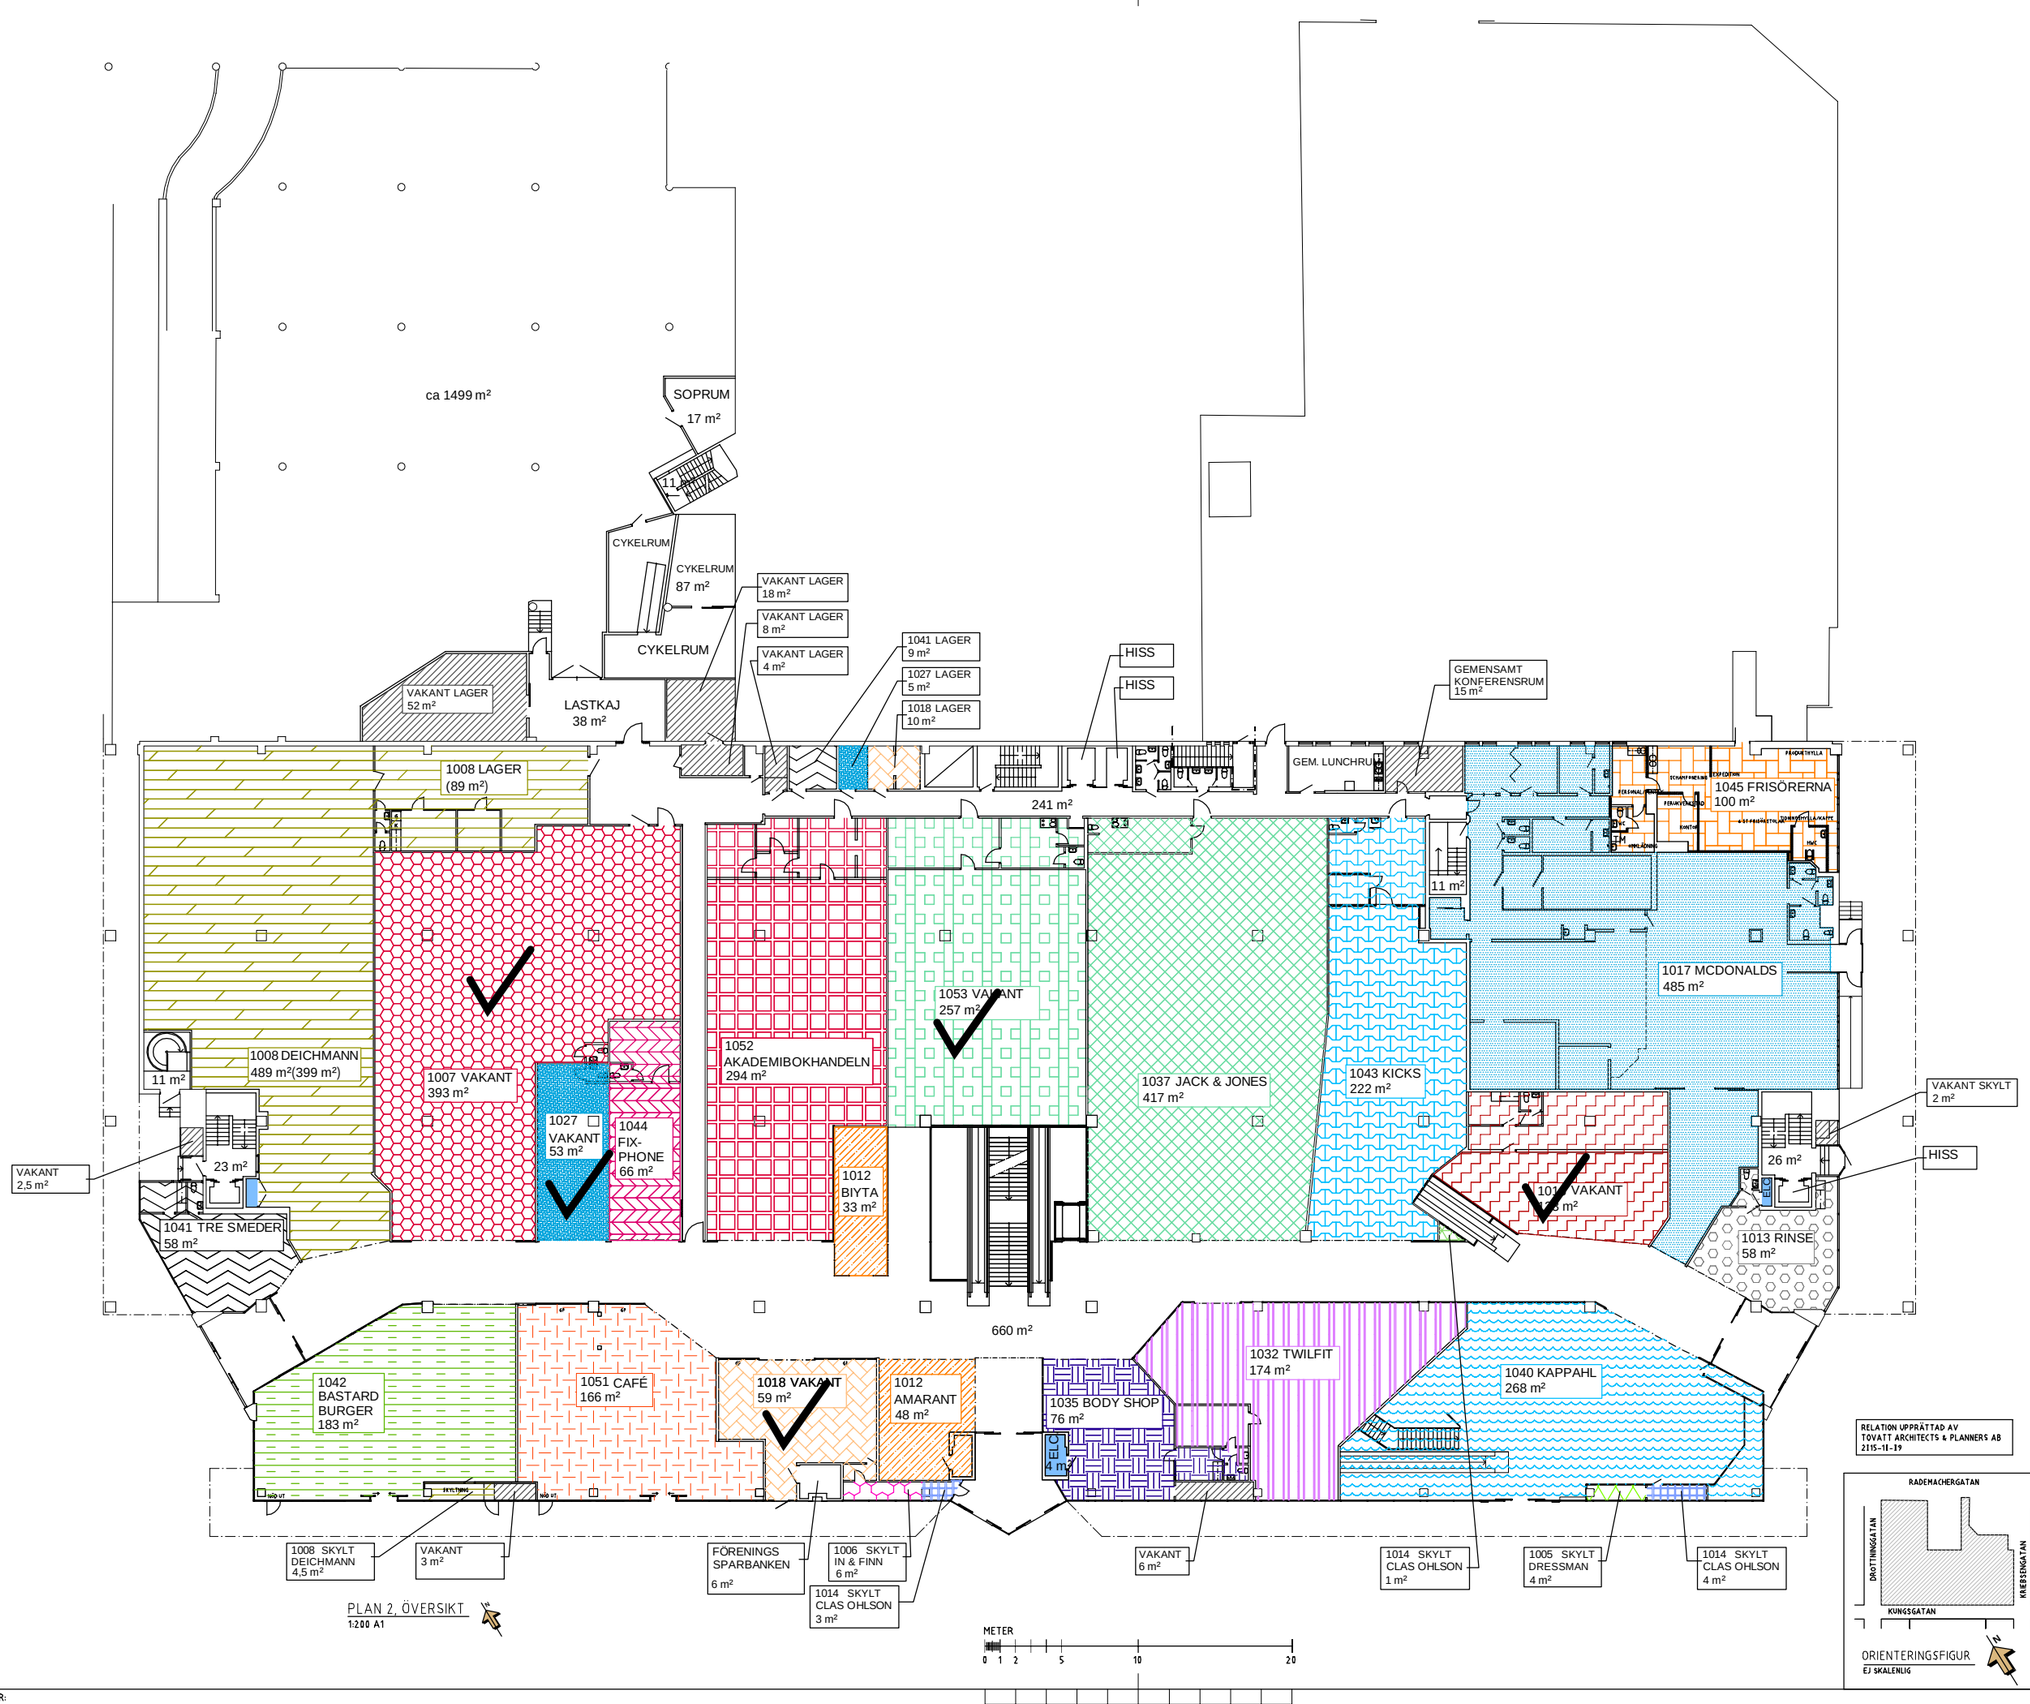

PLAN 2, ÖVERSIKT
1:200 A1

FÖRKLARINGAR

SAMMANSTÄLLNING YTOR:

1003 VAKANT
PLAN 1:
Lokal 262 kvm
Lager 50 kvm
Totalt 312 kvm

1004 BIG BOX
PLAN 1:
Lokal 546 kvm
Totalt 546 kvm

1005 DRESSMAN
PLAN 1:
Lokal 367,6 kvm
Lager 17 kvm
PLAN 2:
Skylt 4 kvm
Totalt 388,5 kvm

1006 IN & FINN
PLAN 1:
Lokal 580 kvm
PLAN 2:
Skylt 6 kvm
Totalt 586 kvm

1007 VAKANT
PLAN 2:
Lokal 393 kvm
Totalt 393 kvm

1008 DEICHMANN
PLAN 2:
Lokal 489 kvm
Skylt 3 kvm
Totalt 492 kvm

1012 AMARANT
PLAN 2:
Lokal 48 kvm
Lager 8 kvm
Bityta 33 kvm
Totalt 81 kvm

1013 RINSE
PLAN 1:
Lager 8 kvm
PLAN 2:
Lokal 58 kvm
Totalt 66 kvm

1014 CLAS OHLSON
PLAN 1:
Lokal 1 251 kvm
Lager 235 kvm
PLAN 2:
Skylt 7 kvm
Totalt 1 486 kvm

1016 VAKANT
PLAN 2:
Lokal 123 kvm
Totalt 123 kvm

1017 MC DONALDS
PLAN 1:
Lager 25 kvm
PLAN 2:
Lokal 485 kvm
Totalt 510 kvm

1018 VAKANT
PLAN 2:
Lokal 59 kvm
Lager 10 kvm
Totalt 69 kvm

1027 VAKANT
PLAN 1:
Lager 10 kvm
PLAN 2:
Lokal 53 kvm
Lager 5 kvm
Totalt 68 kvm

1032 TWILFIT
PLAN 2:
Lokal 174 kvm
Lager 23 kvm
Totalt 197 kvm

1035 BODY SHOP
PLAN 2:
Lokal 76 kvm
Totalt 76 kvm

1037 JACK & JONES
PLAN 1:
Lager 14 kvm
PLAN 2:
Lokal 417 kvm
Totalt 431 kvm

1039 FASTIGHETS-UTRYMME
PLAN 1:
Lager 689 kvm
Totalt 689 kvm

1040 KAPPAHL
PLAN 1:
Lokal 771 kvm
Lager 90 kvm
PLAN 2:
Lokal 268 kvm
Totalt 1 129 kvm

1041 TRE SMEDER
PLAN 2:
Lokal 58 kvm
Lager 9 kvm
Totalt 67 kvm

1042 BASTARDBURGERS
PLAN 1:
Lager 67 kvm
Bityta 43 kvm
PLAN 2:
Lokal 183 kvm
Totalt 293 kvm

1043 KICKS
PLAN 2:
Lokal 222 kvm
Totalt 222 kvm

1044 FIX PHONE
PLAN 2:
Lokal 66 kvm
Totalt 66 kvm

1045 FRISÖRERNA
PLAN 2:
Lokal 100 kvm
Totalt 100 kvm

1051 CAFÉ
PLAN 2:
Lokal 166 kvm
Totalt 166 kvm

1052 AKADEMIBOKHANDELN
PLAN 2:
Lokal 294 kvm
Lager 18 kvm
Totalt 312 kvm

1053 VAKANT
PLAN 2:
Lokal 257 kvm
Totalt 257 kvm

VAKANTA LAGER:
PLAN 1:
Lager 59 kvm
Lager 138 kvm
Lager 60 kvm
Lager 40 kvm
Lager 8 kvm
Lager 4 kvm
Lager 48 kvm
Bityta 150 kvm
Bityta 36 kvm
PLAN 2:
Lager 52 kvm
Lager 18 kvm
Lager 15 kvm
Lager 8 kvm
Lager 4 kvm
Lager 2,5 kvm
Skylt 3 kvm
Skylt 2 kvm
Skylt 6 kvm
Totalt 715,5 kvm

TOTALYTA: ---- kvm
BTA: ---- kvm
UPPVÄRMDYTA: ---- kvm

BET	ANT	ÄNDRINGEN AVSER	SIGN	DATUM

RELATIONSHANDLING

agora
A GROUP OF RETAIL ASSETS

ROOF ARKITEKTER AB
019-26 22 30 www.roofarkitekter.se

RELATION UPPRÄTTAD AV
TOVATT ARCHITECTS & PLANNERS AB
2115-11-19

ORIENTERINGSFIGUR
EJ SKALENLIG

KV VESTALEN 10, ESKILSTUNA
CITYHUSET

UPPDRAG NR	RITAD AV	HANDLÄGGARE
	BERGLUND	BERGLUND
DATUM 2019-04-16	ANSVARIG	

PLAN 2
HYRESGÄSTER

SKALA	NUMMER	BET
1:200 A1	A03-91-120	

A13-7121
2116-12-14
ROOF Arkitekter AB

REF:
LAGER:

PLO: 2019-04-16 10:26 K:\PERSA\DRO\XPROJEKT\AGORA\VESTALEN10_CITYHUSET ESKILSTUNA\RELATION\A03-P120.DWG THOR SANDVOLD